



TEGNFORKLARING Pbl av 2008

§ 12-5, AREALFORMÅL

1. Bebyggelse og anlegg

■ Næringsbebyggelse (1300)

5. Landbruks-, natur og friluftsmål samt reindrift

■ LNFR areal for spredt bolig- fritids eller næringsbebyggelse, mv(5200)

§ 12-6, HENSYNSSONER

▨ c. Sone med angitte særlige hensyn Kulturminer (~~570~~) 570

Juridiske linjer og symbol

- Planens begrensning
- Formålsgrense
- Måle- og avstandlinje
- - - Byggegrense
- Grense for angitt hensynssone
- ↔ Avkjørsel - både inn og utkjøring

Koordinatsystem: UTM sone35 euref89 Kartuttrekk pr: 12.12.2013
Kilde: Infoland Ekvridistans 1m




Lebesby Kommune
Reguleringsplan for
Laksefjord AS

Målestokk:
1:500(A1)

REVISJONER	DATO	SIGN.

SAKSBEHANDLING I FØLGE PLAN- OG BYGNINGSLOVEN	DATO	SIGN.
Kunngjøring vedrørende reguleringsarbeidet		
Oppstartsmøte		
Kunngjøring av oppstart av planarbeid		
1. gangs behandling i planutvalget		
Offentlig ettersyn fra		
2. gangs behandling i planutvalget		
Offentlig ettersyn fra		

Kommunestyrets vedtak:
 Planen er fremmet av: **LAKSEFJORD AS** Planen er utarbeidet av: **Norconsult**
 Dato: 20.01.2014
 Reguleringsplan nr: 2022-2013-01
 Kommunens saksnr: 13/892

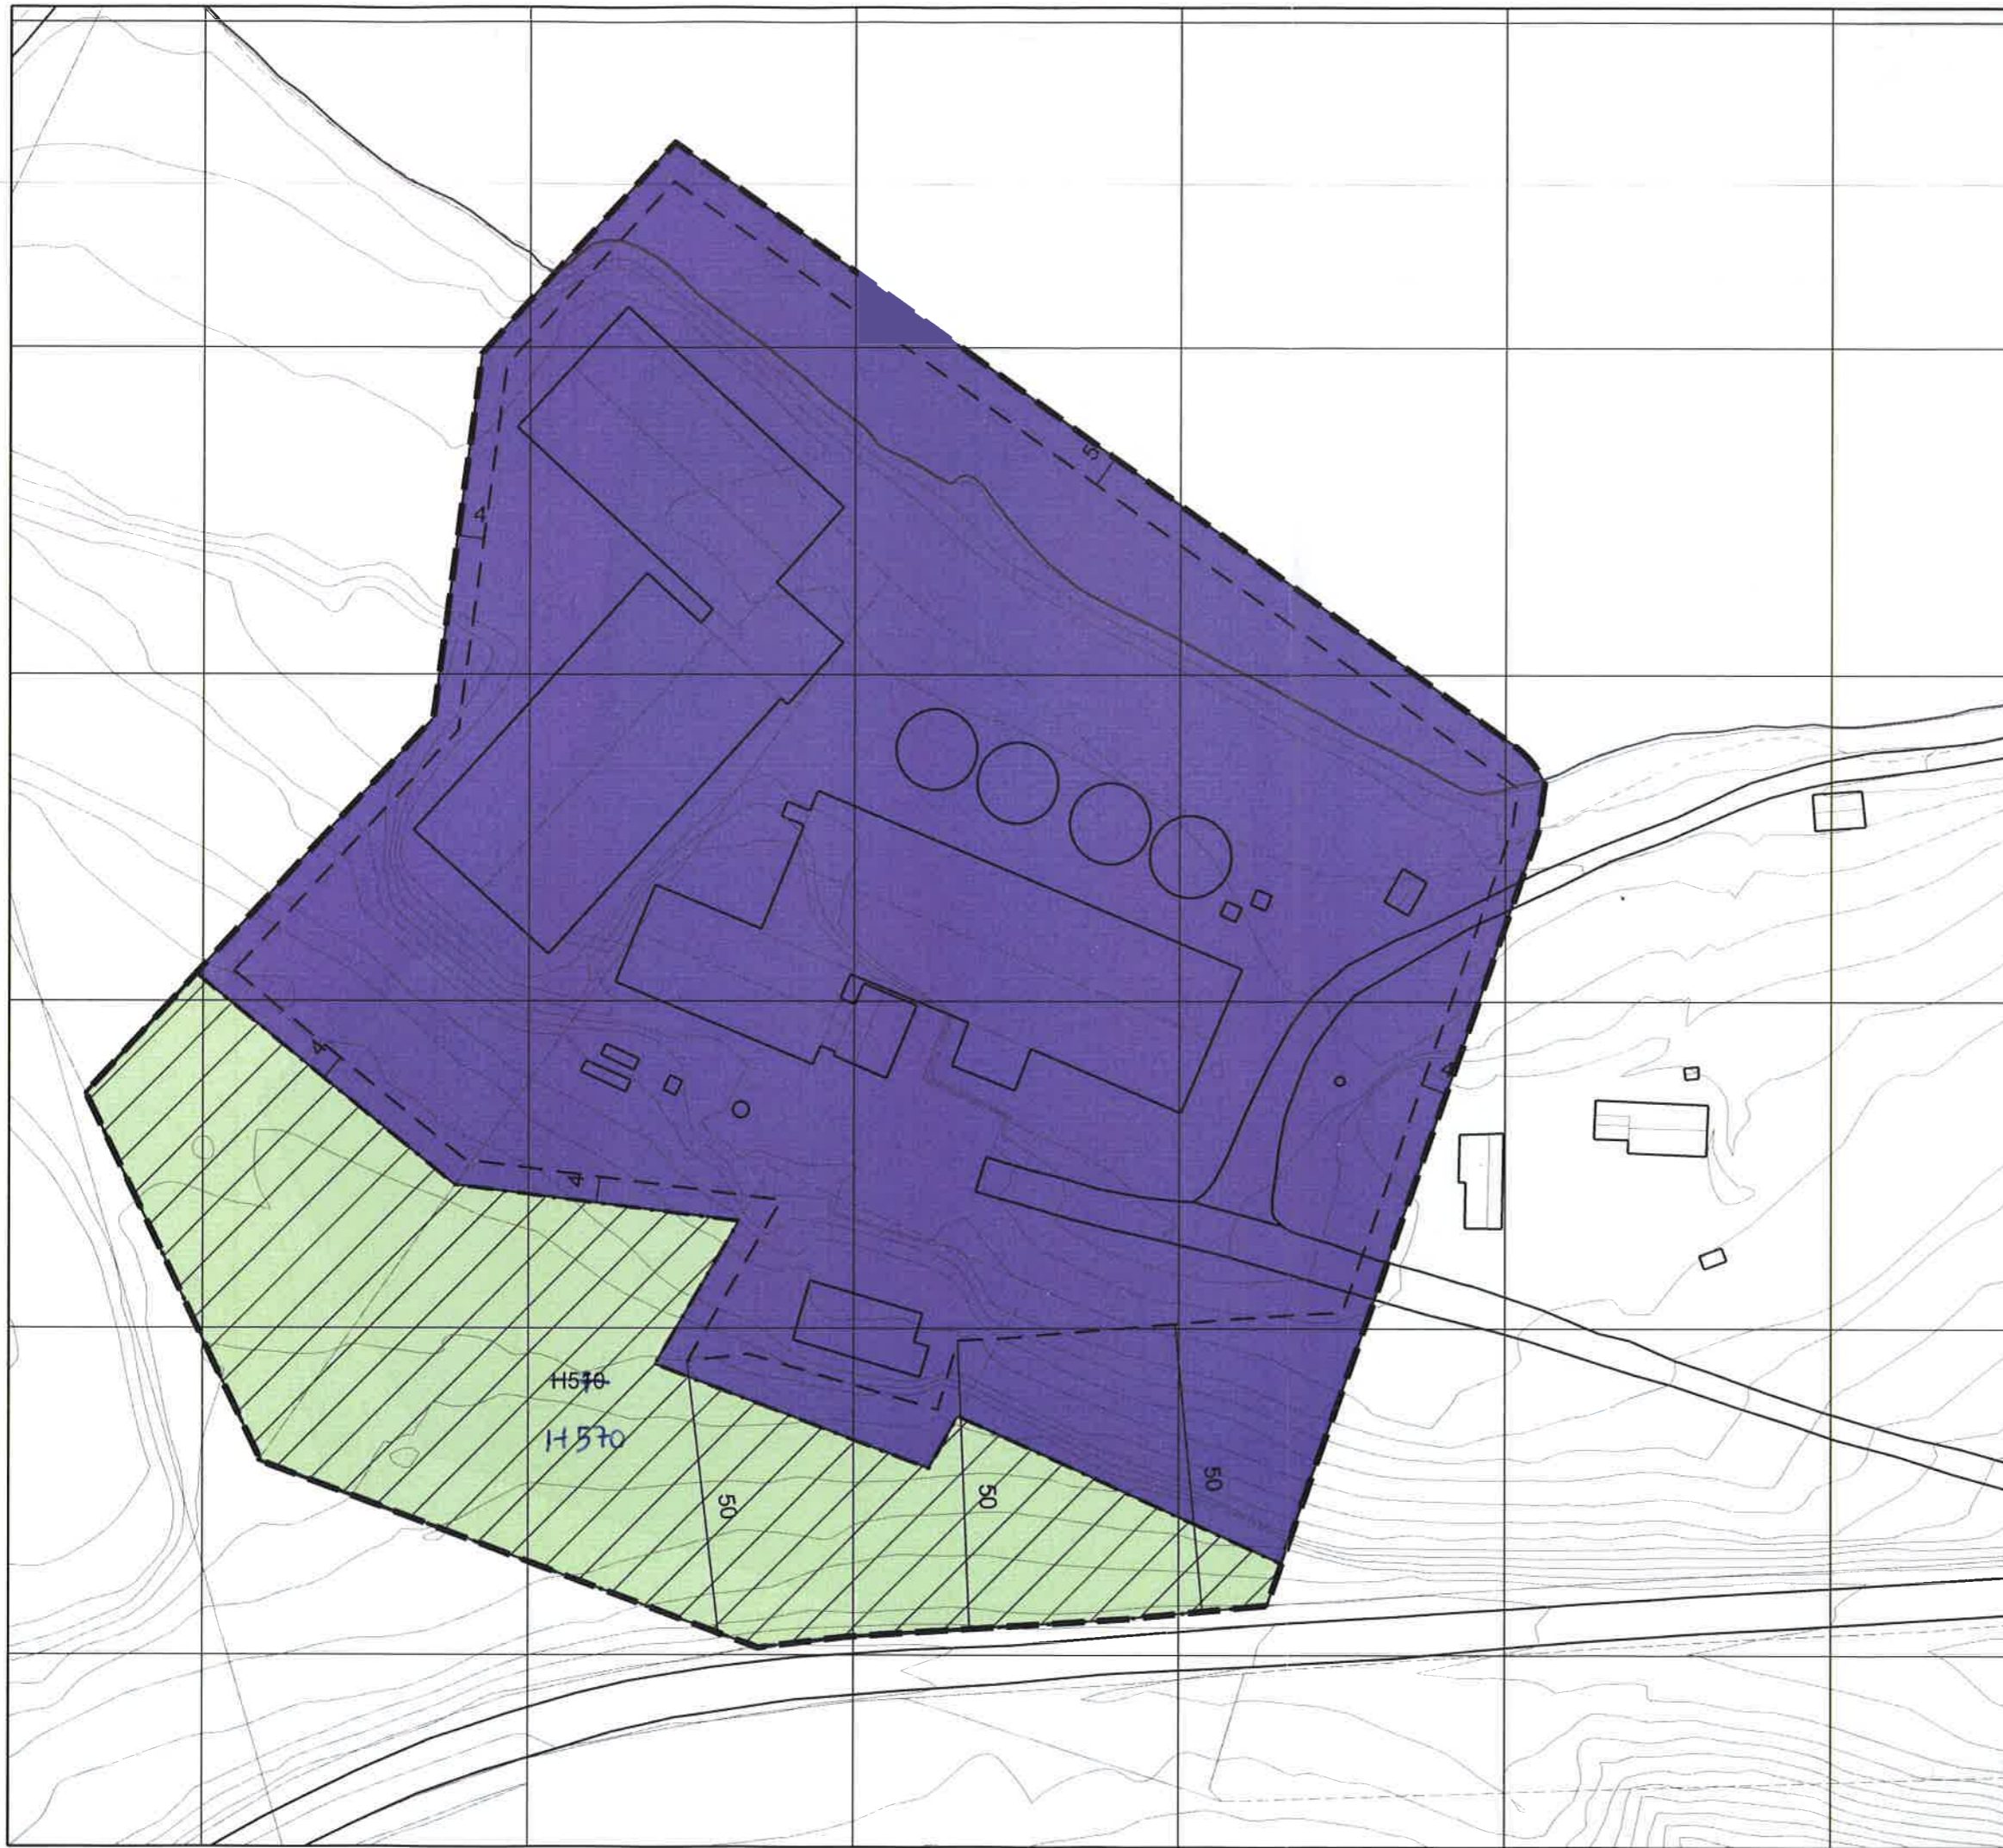


TEGNFORKLARING Pbl av 2008

§ 12-5, AREALFORMÅL


1. Bebyggelse og anlegg

 Næringsbebyggelse (1300)







5. Landbruks-, natur og friluftsmål samt reindrift

 LNFR areal for spredt bolig- fritids eller næringsbebyggelse, mv(5200)

§ 12-6, HENSYNSSONER

 c. Sone med angitte særlige hensyn Kulturminer ~~(570)~~ 570

Juridiske linjer og symbol

-  Planens begrensning
-  Formålsgrense
-  Måle- og avstandlinje
-  Byggegrense
-  Grense for angitt hensynssone
-  Avkjørsel - både inn og utkjøring

Koordinatsystem: UTM sone35 euref89 Kartuttrekk pr: 12.12.2013
Kilde: Infoland Ekvridtance 1m



Lebesby Kommune

Reguleringsplan for
Laksefjord AS

Målestokk:
1:500(A1)

REVISIONER	DATO	SIGN.

SAKSBEHANDLING I FOLGE PLAN- OG BYGNINGSLOVEN	DATO	SIGN.
Kunngjøring vedrørende reguleringsarbeidet		
Oppstartsmøte		
Kunngjøring av oppstart av planarbeid		
1. gangs behandling i planutvalget		
Offentlig ettersyn fra		
2. gangs behandling i planutvalget		
Offentlig ettersyn fra		

Kommunestyrets vedtak:		Reguleringsplan nr:
Planen er fremmet av:	Planen er utarbeidet av:	2022-2013-01
LAKSEFJORD AS	Norconsult 	Kommunens saksnr:
Dato: 20.01.2014		13/892